




## Draufsicht / Lageplan M. 1:100

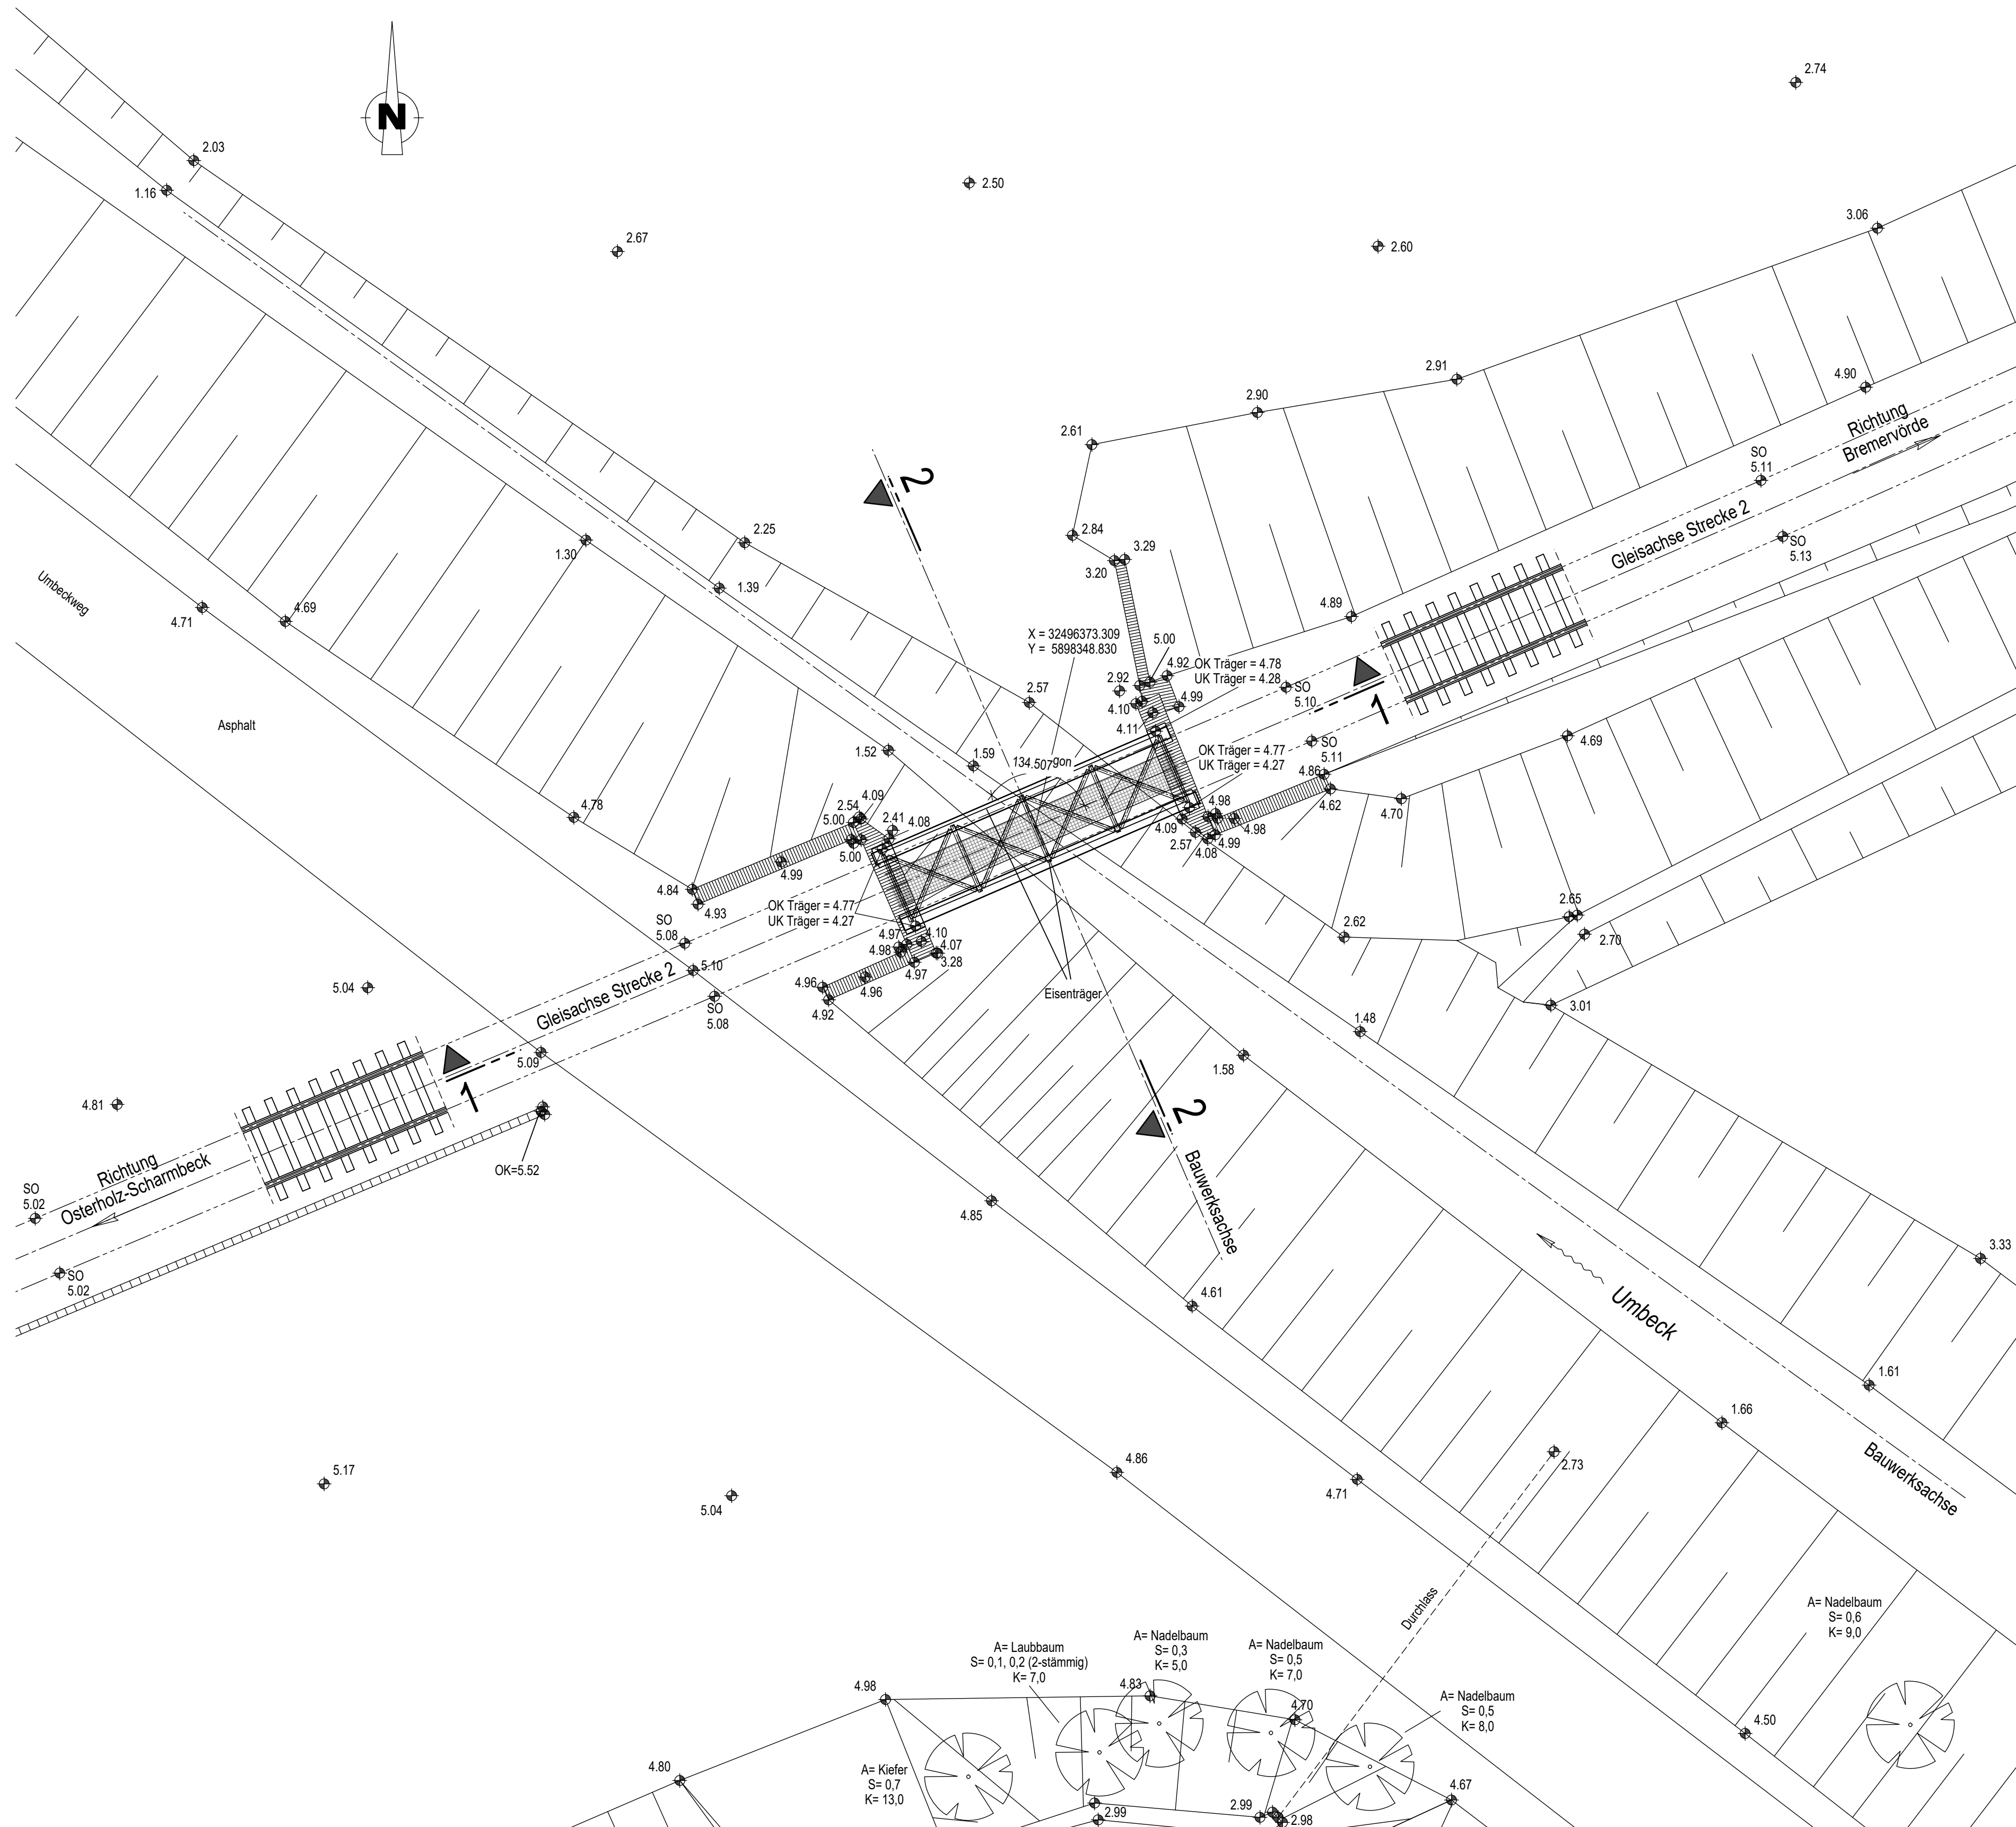

Längsschnitt 1-1 M. 1:100

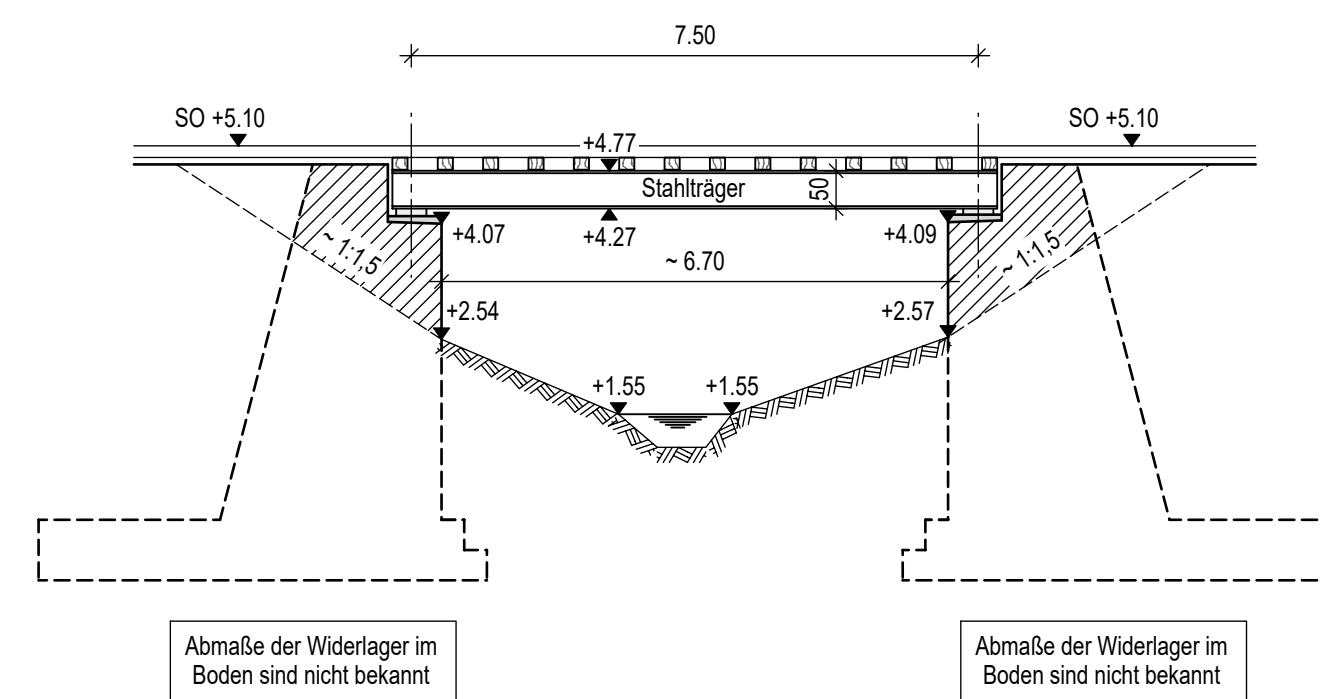

Querschnitt 2-2 M. 1:50

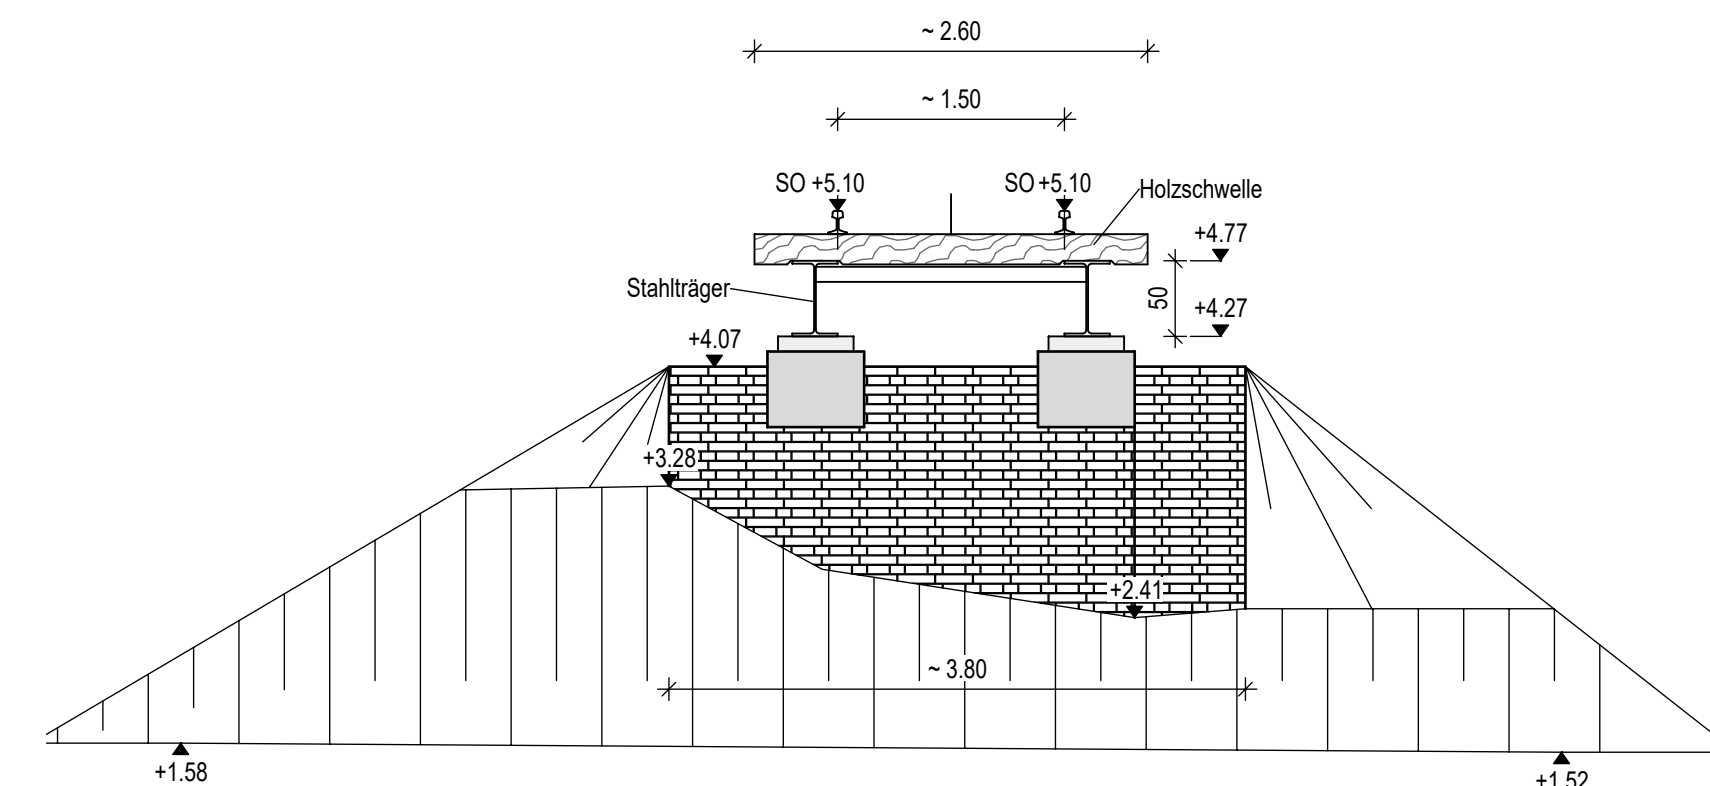

## Planungsgrundlage

- Historische Bauwerksskizze Festigkeitsberechnung der evb
- Bestandsvermessungen des Vermessungsbüros Hesse vom 17.01.2017
- Katasterauszug des Vermessungsbüro Hesse vom 04.07.2017
- Prüfbericht 2011 E vom 22.06.2012 der Hlm Ingenieure
- Prüfbericht 2014 H vom 08.09.2014 der Hlm Ingenieure

Alle Höhenkoten beziehen sich auf DHHN2016, alle Koordinaten auf ETRS89 (UTM32)

Sämtliche Maße sind örtlich zu prüfen !

Index	Änderungen	Datum	Name

## BESTANDSZEICHNUNG

<u>Planverfasser</u> <b>WKC Hamburg GmbH</b> <b>Planungen im Bauwesen</b> Niederlassung Rostock Warnowufer 42, 18057 Rostock Tel. (0381) 377764-0    www.wk-consult.com		<table border="1"> <thead> <tr> <th></th><th>Datum</th><th>Name</th></tr> </thead> <tbody> <tr> <td>Bear.</td><td>31.08.17</td><td>DNI</td></tr> <tr> <td>Gez.</td><td>31.08.17</td><td>KKU</td></tr> <tr> <td>Gepr.</td><td>31.08.17</td><td>DNI</td></tr> </tbody> </table>		Datum	Name	Bear.	31.08.17	DNI	Gez.	31.08.17	KKU	Gepr.	31.08.17	DNI
	Datum	Name												
Bear.	31.08.17	DNI												
Gez.	31.08.17	KKU												
Gepr.	31.08.17	DNI												

Bauherr  
Eisenbahnen und Verkehrsbetriebe Elbe-Weser GmbH  
Am Bahnhof 1  
27432 Bremervörde

Bauvorhaben

Neubau der Eisenbahnbrücke über die Umbeck  
Bahn-km 36,350  
im Zuge der Strecke 2

<u>Darstellung</u> Grundriss, Längsschnitt und Querschnitt	Maßstab: 1:100 / 1:50
	Zeichnungs-Nr.: 2016-130-2-14-103